
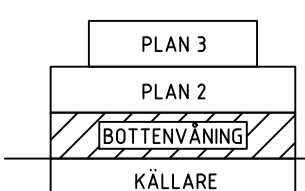
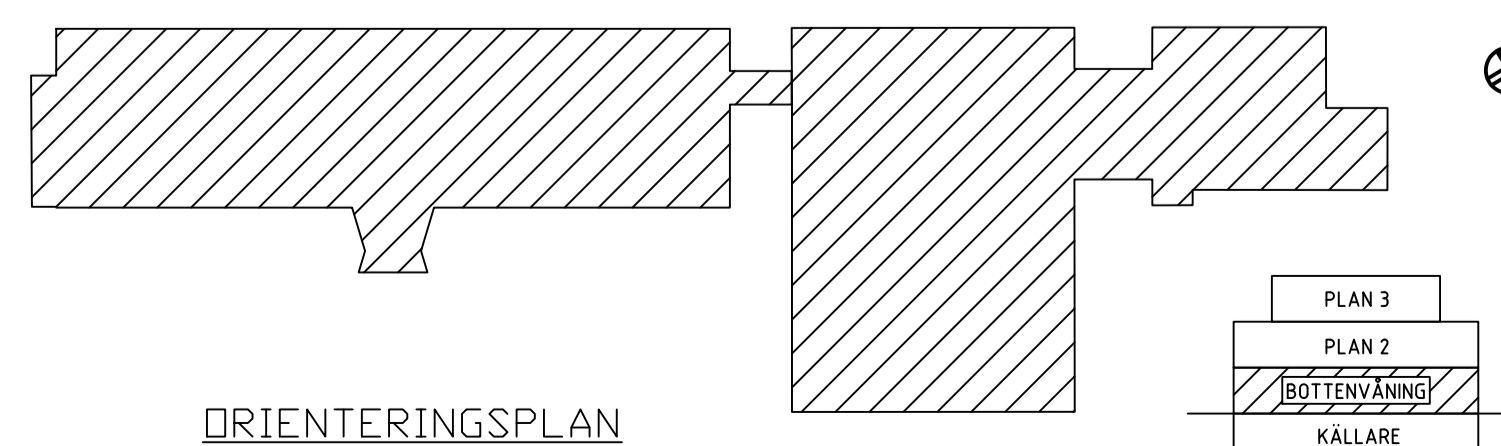


Ritningen är uppförd med äldre ritningar som underlag och är inte fullt kontrollerad på plats.

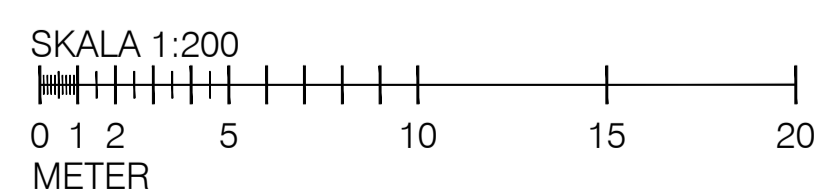

A	RITNING	2023-01-10	JC
BET	ANT	ANDRINGS AVISER	DATUM
RELATIONSHANDLING			
BH	KUNGLIGEN PARKVÄG KB	040-17 44 00	TOBIAS NILSSON
A	HEDEROTH & HYDBOM ARK.	070-877 25 77	ELSABETH HYDBOM
K			
V			
E			
L			
UPPDRAGSRIV	RITAD AV	HANDL. SKILLARE	
33 401	ROLF W	TOBIAS NILSSON	
DATUM	ANSVARIG		
2021-04-14	TOBIAS NILSSON		
PLAN 01			
BOTTENVÄNING			
ÖVERSIKT			
REGISTERFASTIGHET	REKTANGELN 9	SKALA	NUMMER
FASTIGHETSNUM		1:200	A-40-1-0020
			RIT A